


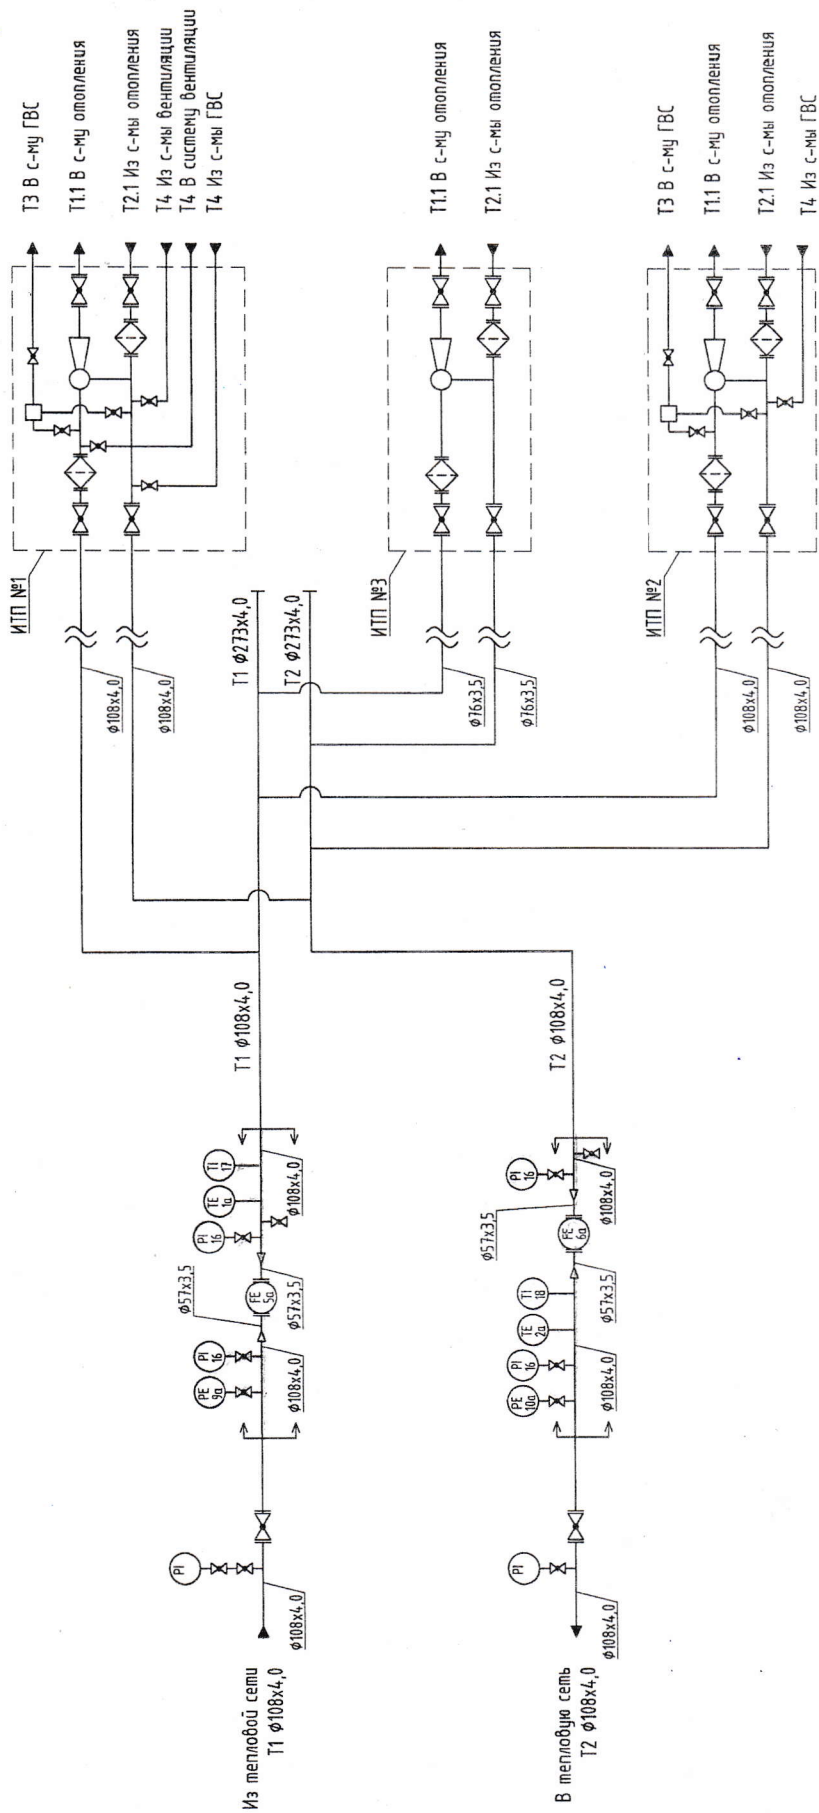

Примечания:

1. Позиции приборов даны в соответствии со спецификацией 201.08-023-АТС
2. Вся дренажная арматура до узла учета тепловой энергии закрыта и опломбирована
3. – граница проектирования


[illegible][illegible]

ИЖБ, № подл.	Подл. у дана *	ВРАМ, УНБ, №
--------------	----------------	--------------

Исполнительный чертеж к проекту
предварительных работ и монтажу

Примечание №1
лист 9

Отметка от пола	Макс. отметка оси трубопровода, м	Отметка оси трубопровода, м
Подобный трубопровод	0.500	0.500
Обратный трубопровод	0.500	0.500

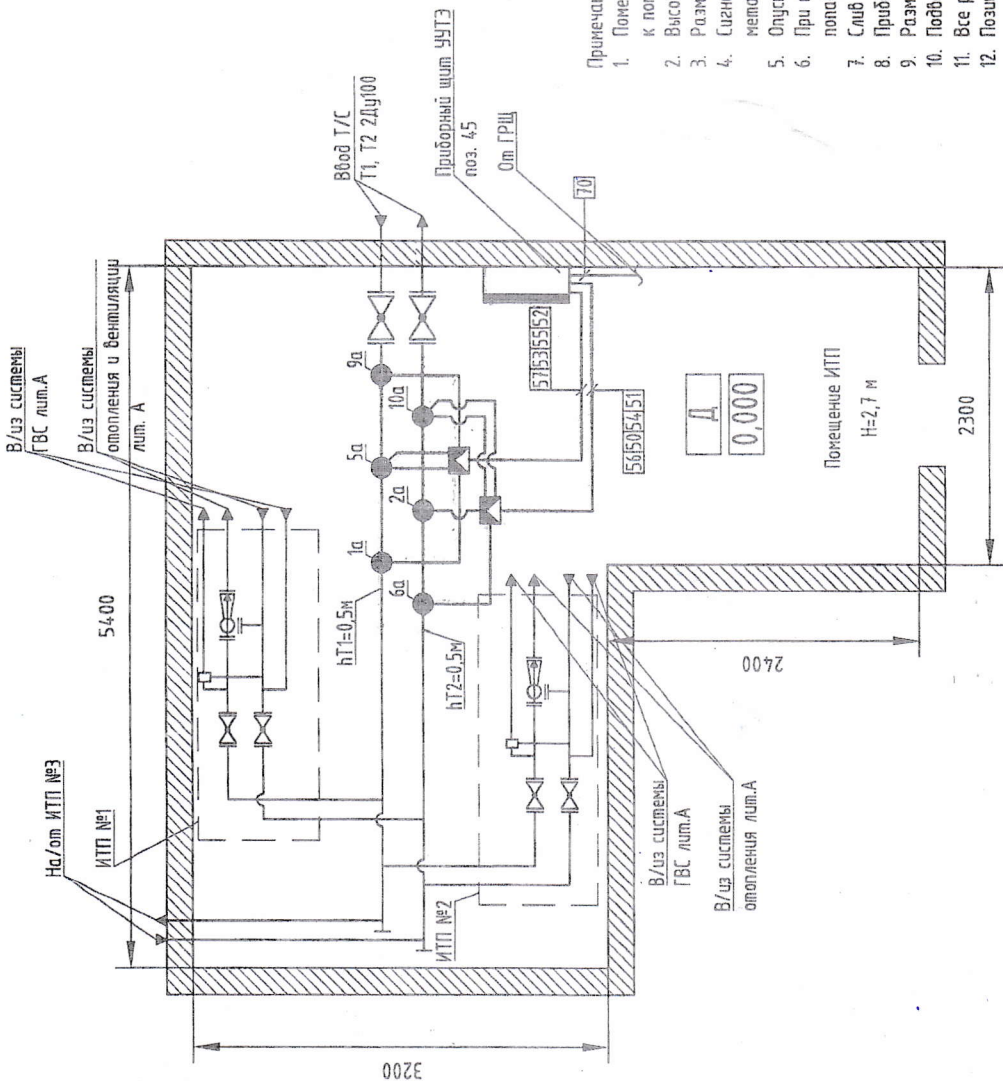

Примечание:

1. Помещение ИТП в отношении взрыва- и пожаробезопасности должно удовлетворять требованиям, предъявляемым к помещениям категории Д; в отношении опасности поражения людей электрическим током - особо опасное.
2. Высота потолка в помещении ИТП Н=2,7 м.
3. Размер дверного проема в помещении 800x2100.
4. Сигнальные и силовые кабели к приборам проложить в защитных трубах по потолку, стенам и металлоконструкциям на высоте не менее 0,5 м от уровня пола ИТП.
5. Опуск к приборам выполнить в гофрированной трубе по металлоконструкциям.
6. При подключении сигнальные и питающие провода должны иметь вид "U-петли", чтобы конденсатная вода не попала в электронный блок.
7. Слив теплоносителя осуществляется в приямок (приям), расположенный в ИТП.
8. Приборный щит-позиция 45 установить на высоте 1,2 м от пола до низа щита.
9. Размеры монтажных сборок см. на схеме измерительных участков.
10. Подводку трубопроводов в ИТП уточнить по месту.
11. Все размеры являются справочными (уточнить при монтаже).
12. Позиции приборов даны в соответствии со спецификацией оборудования 201.08-023-АТСС

201.08-023-АТСС		ЮГБУ "Кировский ПНИ"		Общественно жилые здания	
		Ленинградская область, г. Кировск, ул. Ладожская, д.11			
		Узел учета тепловой энергии		Лист	Листов
				Р	3
		План расположения оборудования		ООО НПФ ИНТЕГРА	

Исполнительный чертеж к проекту
предварительных работ и монтажу

Зам. директора ООО "Интегра" С.В. Давыдов

Исполнительный чертеж к проекту
предварительных работ и монтажу